


Echelle 1/50

(By-pass tamiseur/Compacteur



Compacteur (0.55 Kw) :

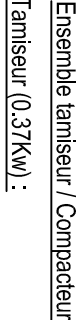

DETAIL A :
Coffret de mis hors gel des rampes de lavage du tamis

Echelle 1/50




- Agitateur FLYGT SR 4640 2,5 Kw - Combinaison 063713 S
- Support supérieur & inférieur pour barre de guidage 50x50
- Butée d'arrêt (inox)
- Chaîne de relevage + Manille

Massif beton :
0.80x0.80x0.2

Echelle 1/75

Echelle 1/25


Ensemble Motoreducteur + Turbine d'Aération

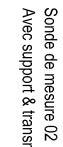


Echelle 1/50



Echelle 1/5

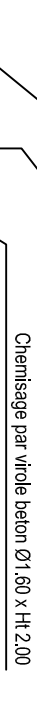

nelle 1/50

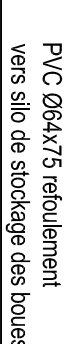

- Pompe FLYGT DP 3068 MAT 472 - 1,5 MW

F					
E					
D					
C					
B					
A	09-12-2013	B-P-O	JJDPEN	M-GALLIS	-
Ind.	30/07/2012	B-P-O	BIGER	-	-
Date			Designe par	Vente par	Valide par
					Prevente emission Prévente émission Modifications

Réfection & amélioration de la station de traitement des eaux usées

Brie la Braconne

YHY0 048

BLB - PGE - 200 - A

Indices