


LEGENDE
RESEAU EAU POTABLE



COMMUNE :SCHOELCHER
Quartier : BATELIERE

Objet: DETECTION DE TOUS RESEAUX SITE DE LA DEAL

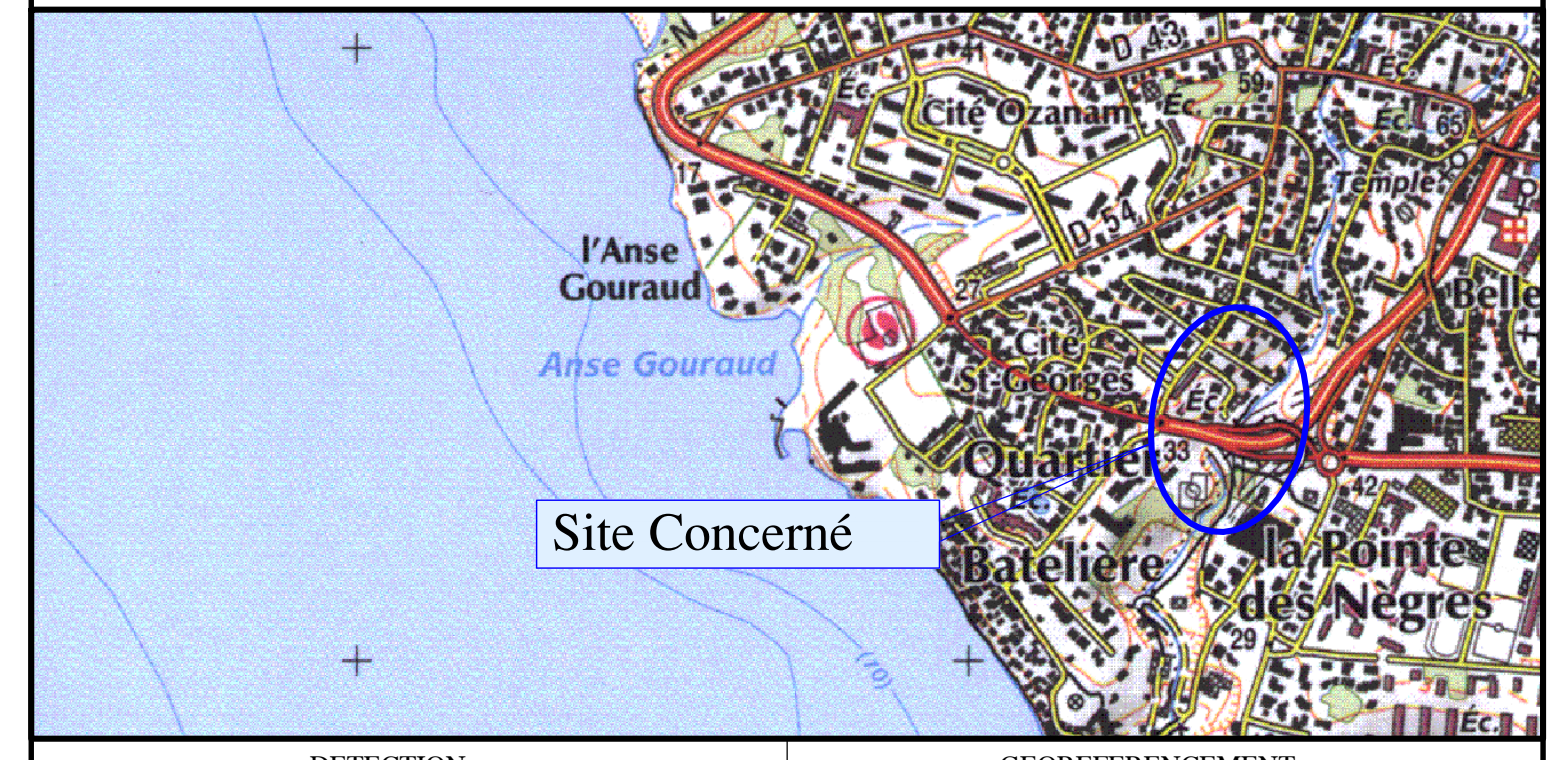

DETECTION		GEOREFERENCEMENT	
Electromagnetique	Georadar	Station total	GPS
Operateur: BERSAY D	BERSAY D	Operateur: JOX S	JOX S
Appareil: RD 8000 TX 10	GSSI	Appareil: TC 30P 1205+	GS 15
N° serie: 01/ET 2980LS1X10/01	K-28-114RA33/17	N° serie: 264286	1510274
l max mes: ± 0.10 cm	± 0.10 cm	l max mes: Planim EMQ (m): 0.08 - Altim EMQ (m) 0.03	

Ind.	Date	Plan de recolement	Modifications
1	29/04/2019	Plan de recolement	

CLIENT: DEAL N° de Commande Client: N° DT / DICT: Ech: 1/200

PLAN RECOLEMENT
EAU POTABLE

Réseaux Detect sari
Détection de réseaux souterrains
Recherche de fuites et de défauts
Cartographie des réseaux

Tel: 0596 70 58 09
Fax: 0596 60 87 26
email: reseau-detect@wanadoo.fr

NOTA : Altimétrie et planimétrie rattachées au systèmes NGM et UTM